

**Mapa z pomiaru powykonawczego  
elementów linii do technologicznej higienizacji osadów  
- zbiornik na osady, wiata załadunkowa, kablowe przyłącze energetyczne  
Skala 1:500**

Gmina: 221312\_2, Starogard Gdański

Obręb: 0105, Jabłowo

Działka nr: 78/9

Numer pozwolenia na budowę: AB.6740.14.5.2018 z dnia 20.02.2018 r. oraz  
AB.6740.14.57.2019 z dnia 28.08.2019 r.

Sekcja mapy zasadniczej: 6.211.25.19.2.2

ID zgłoszenia: GG-II.6640.2365.2020

Układ współrzędnych płaskich: 2000 (strefa 6)

Układ wysokościowy: PL-EVRF2007-NH

Pomiar wykonano w dniu: 07.11.2020 r.

Mapę wyjściową wykonano w dniu: 09.11.2020 r.

6593350.00  
5976850.00

**ZAŁĄCZNIK NR 1  
DO UCHWAŁY RADY GMINY NR  
Z DNIA 26.08.2021R**

Lokalizacja wiaty i przyłączy, zgodna z zatwierdzonym projektem zagospodarowania.


Wykonawca:



**USŁUGI GEODEZYJNE**  
Leszek Rutkowski

83-110 Tczew, ul. Retmańska 23A  
NIP 593-218-76-20 REGON 192968356  
☎ 606 214 076

mgr inż. Leszek Rutkowski  
geodeta uprawniony  
Upr. GGK nr 20309

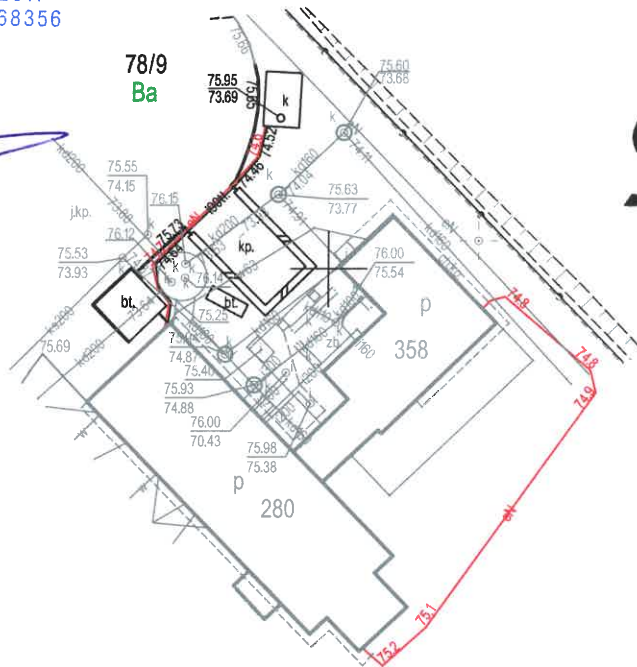

Poświadczam, że niniejszy dokument został opracowany w wyniku prac geodezyjnych i kartograficznych, których rezultaty zawiera operat techniczny pozytywnie zweryfikowany. Jednocześnie informuję, że jestem świadomy odpowiedzialności kamej za złożenie fałszywego oświadczenia.

Identyfikator zgłoszenia prac geodezyjnych	GG-II.6640.2365.2020
Organ służby geodezyjnej, który otrzymał zgłoszenie	Starosta Starogardzki
Wykonawca prac geodezyjnych	Leszek Rutkowski Usługi Geodezyjne "Geoda"
Nr oraz data sporządzenia dokumentu zawierającego wynik pozytywnej weryfikacji	Protokół Weryfikacji GG-II.6640.2365.2020 - 22110 z 16.12.2020
Imię i nazwisko oraz nr uprawnień zawodowych kierownika prac	Leszek Rutkowski Nr Uprawnień 20309 mgr inż. Leszek Rutkowski geodeta uprawniony Upr. GGK nr 20309