

ODCINEK SIECI WODOCIĄGOWEJ W KOKOSZKOWACH

MAPA POMIARU SIECI WODOCIĄGOWEJ I PRZYŁĄCZA

Skala 1: 500


Gmina : STAROGARD
Obręb: KOKOSZKOWY
Działka: 293,313/3,313/14,287/5,287/6
Km. zasad.: 6.212.25.03.3.1
Kerg GG-II.6640.1050.2021

USŁUGI GEODEZYJNE
Zbigniew Celej
83-206 Kieszczewo 36
Nr upr. 10510, tel. 58 561 68 96
NIP 592-105-14-14 Reg. 195777876

Opracował:
Marcel Celej
Upr. geodezyjne, pomiary
synt.-wys., real. i inwentaryza.
Nr 20778

dnia, 30-03-2021r.

Mapa niniejsza służy do celów opiniodawczych i dotyczy pomiaru powykonawczego SIECI WODOCIĄGOWEJ I PRZYŁĄCZA. Prace wykonano na zgłoszenie nr : AB.6743.2.77.2020 z dnia 19-08-2020 roku. Sieć i przyłącza zgodne z ZUD – uzgodnienie nr GG-III.6630.1.382.2020. Stwierdzam zgodność usytuowania obiektu z projektem zagospodarowania działki.

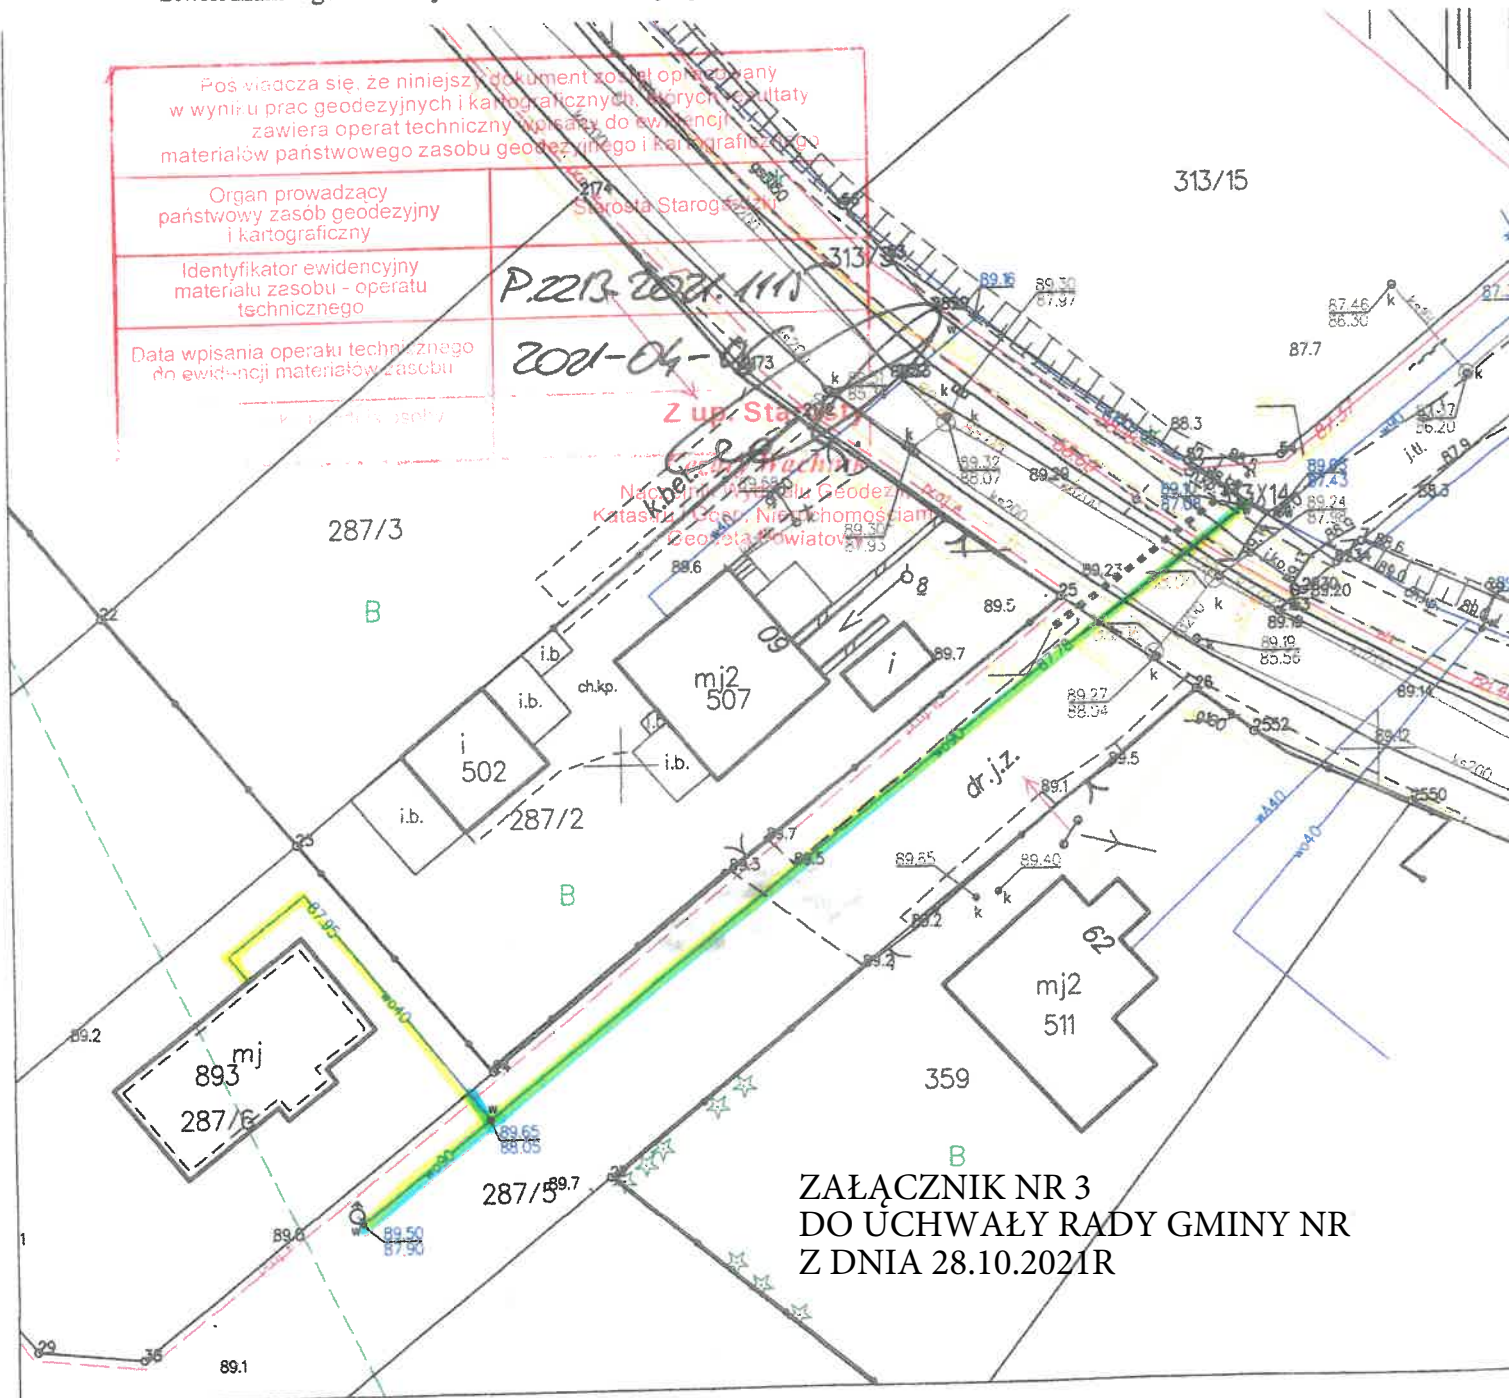

ZAŁĄCZNIK NR 3
DO UCHWAŁY RADY GMINY NR
Z DNIA 28.10.2021R