Województwo: Pomorskie
Powiat: Starogardzki
Jednostka ewidencyjna: Starogard
Obręb: Sumin
Działka: 143/1142/2

MAPA INWENTARYZACJI POWYKONAWCZEJ

Sekcje mapy: 6.211.24.19.3; 6.211.24.19.4
GG-II.6640.2114.2021
Niniejsza mapa służy do celów opiniodawczych i dotyczy pomiaru powykonawczego sieci wodociągowej z przyłączami.
Zgłoszenie na budowę nr: AB.6743.2.54.2019 z dnia 16.07.2019
Brak uzgodnienia przyłączy w ZUD
Uzgodnienie sieci w ZUD 305/2019
Stwierdzam zgodność posadowienia z planem zagospodarowania działki.
OPRACOWAŁ: 28.05.2021

ODCINEK SIECI WODOCIĄGOWEJ W M. SUMIN

SKALA 1:1000

Układ odniesienia: PL-ETRF89, układ wsp. płaskich: PL-2000 strefa 6 (18°), układ wys.: PL-EVRF2007-NH

GEODETA UPRAWNIONY
inż. Artur Nitkowski
Grabowiec 9A, 83-212 Bobowo
Nr upr. 22 80 Zakres 1 2
tel. 509 556 027
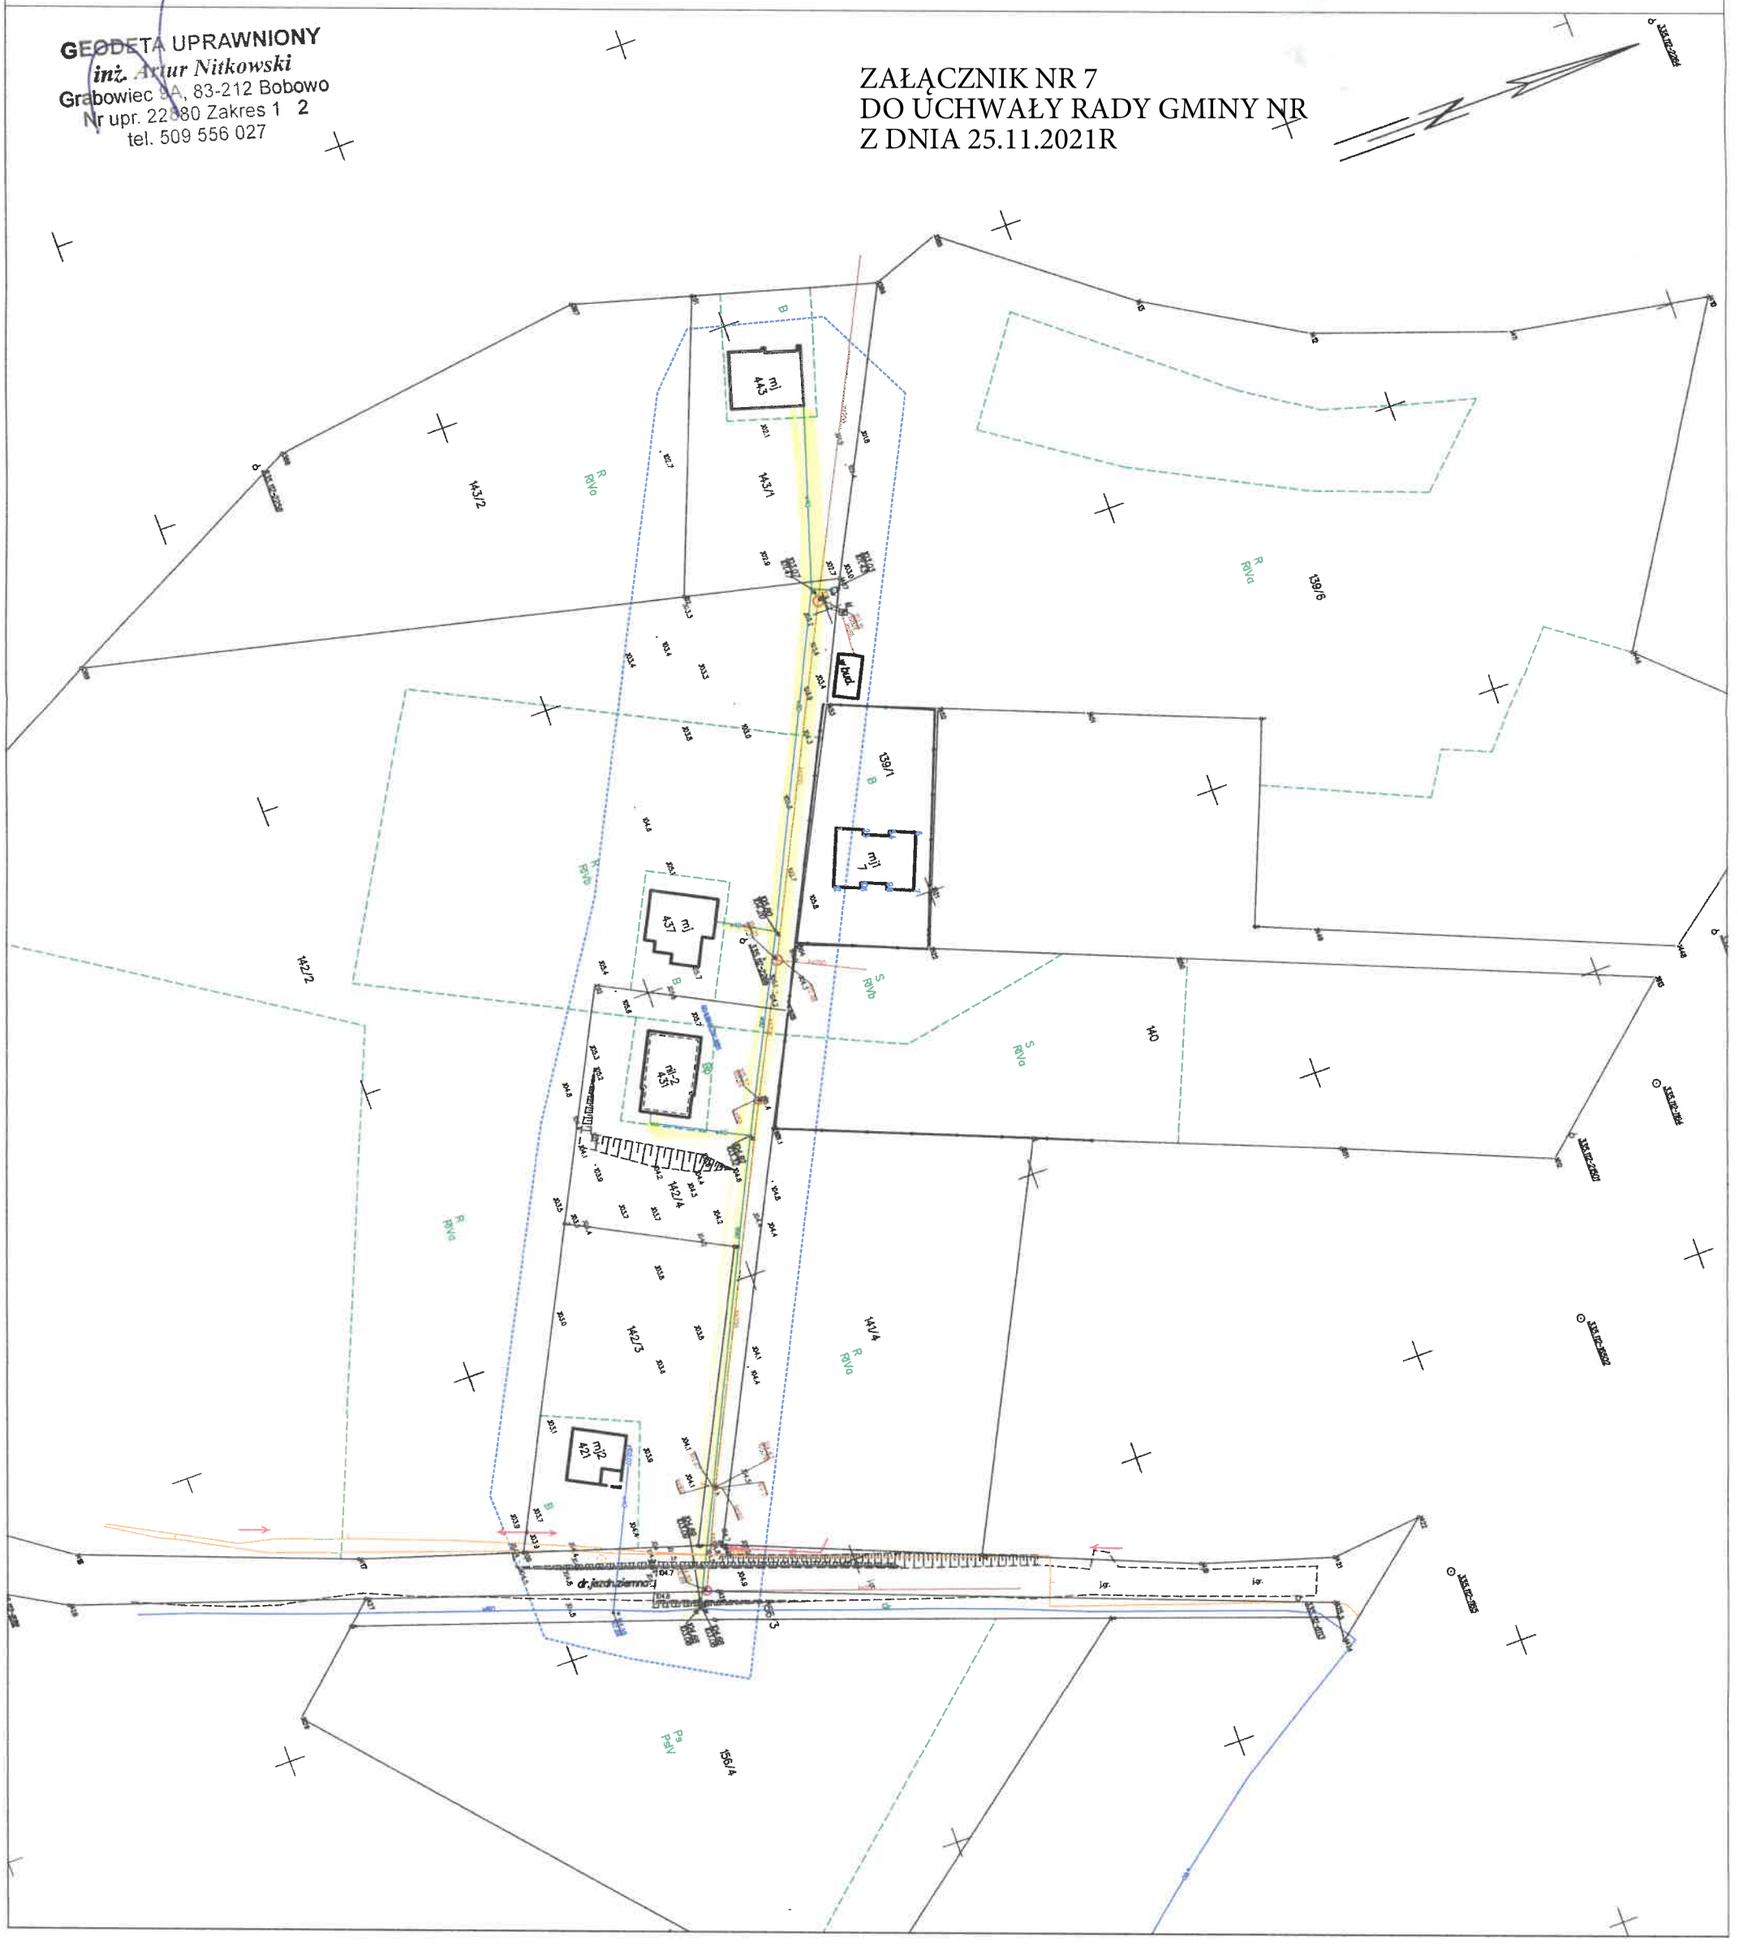
ZAŁĄCZNIK NR 7
DO UCHWAŁY RADY GMINY NR
Z DNIA 25.11.2021R